



Stadtwerke
Coesfeld

Stadtwerke Coesfeld GmbH, Postfach 1861, 48638 Coesfeld

Gemeinde Rosendahl
Postfach 1109
48713 Rosendahl



Nähe. Kraft. Bewegung.

Stadtwerke Coesfeld GmbH

Dülmener Straße 80
48653 Coesfeld
Telefon 02541 929-0
Telefax 02541 929-100

www.stadtwerke-coesfeld.de

Ihr Zeichen

Az.: IV / 621-41 vom 06.03.2014

Unser Zeichen

Bü/Bri

Ansprechpartner

Bernd Büning

Email

b.buening@stadtwerke-coesfeld.de

Durchwahl

929-261

Datum

26.03.2014

8. Änderung der Bebauungsplanes „Haus Holtwick“ im beschleunigten Verfahren gemäß § 13a Baugesetzbuch (BauGB)

Sehr geehrte Damen und Herren,

gegen die 8. Änderung des o. g. Bebauungsplanes werden von Seiten der Stadtwerke Coesfeld GmbH grundsätzlich keine Bedenken erhoben.

Durch die Festsetzung der neuen Baugrenze im Bereich Prozessionsweg 21, kann der vorhandene Wasseranschluss überbaut werden. Gegebenenfalls muss der Anschluss umgelegt werden.

Als Anlage erhalten Sie einen Bestandsplan der Wasserversorgung.

Mit besten Grüßen
STADTWERKE COESFELD GmbH


ppa.

Andreas Böhmer

i. V.

Hubert Meinker


Anlage

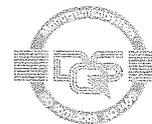

Geschäftsführer
Markus Hilkenbach

Handelsregister
Amtsgericht Coesfeld HRB 1488
Ust.-IDNr.: DE 124468709

Bankverbindung rückseitig!

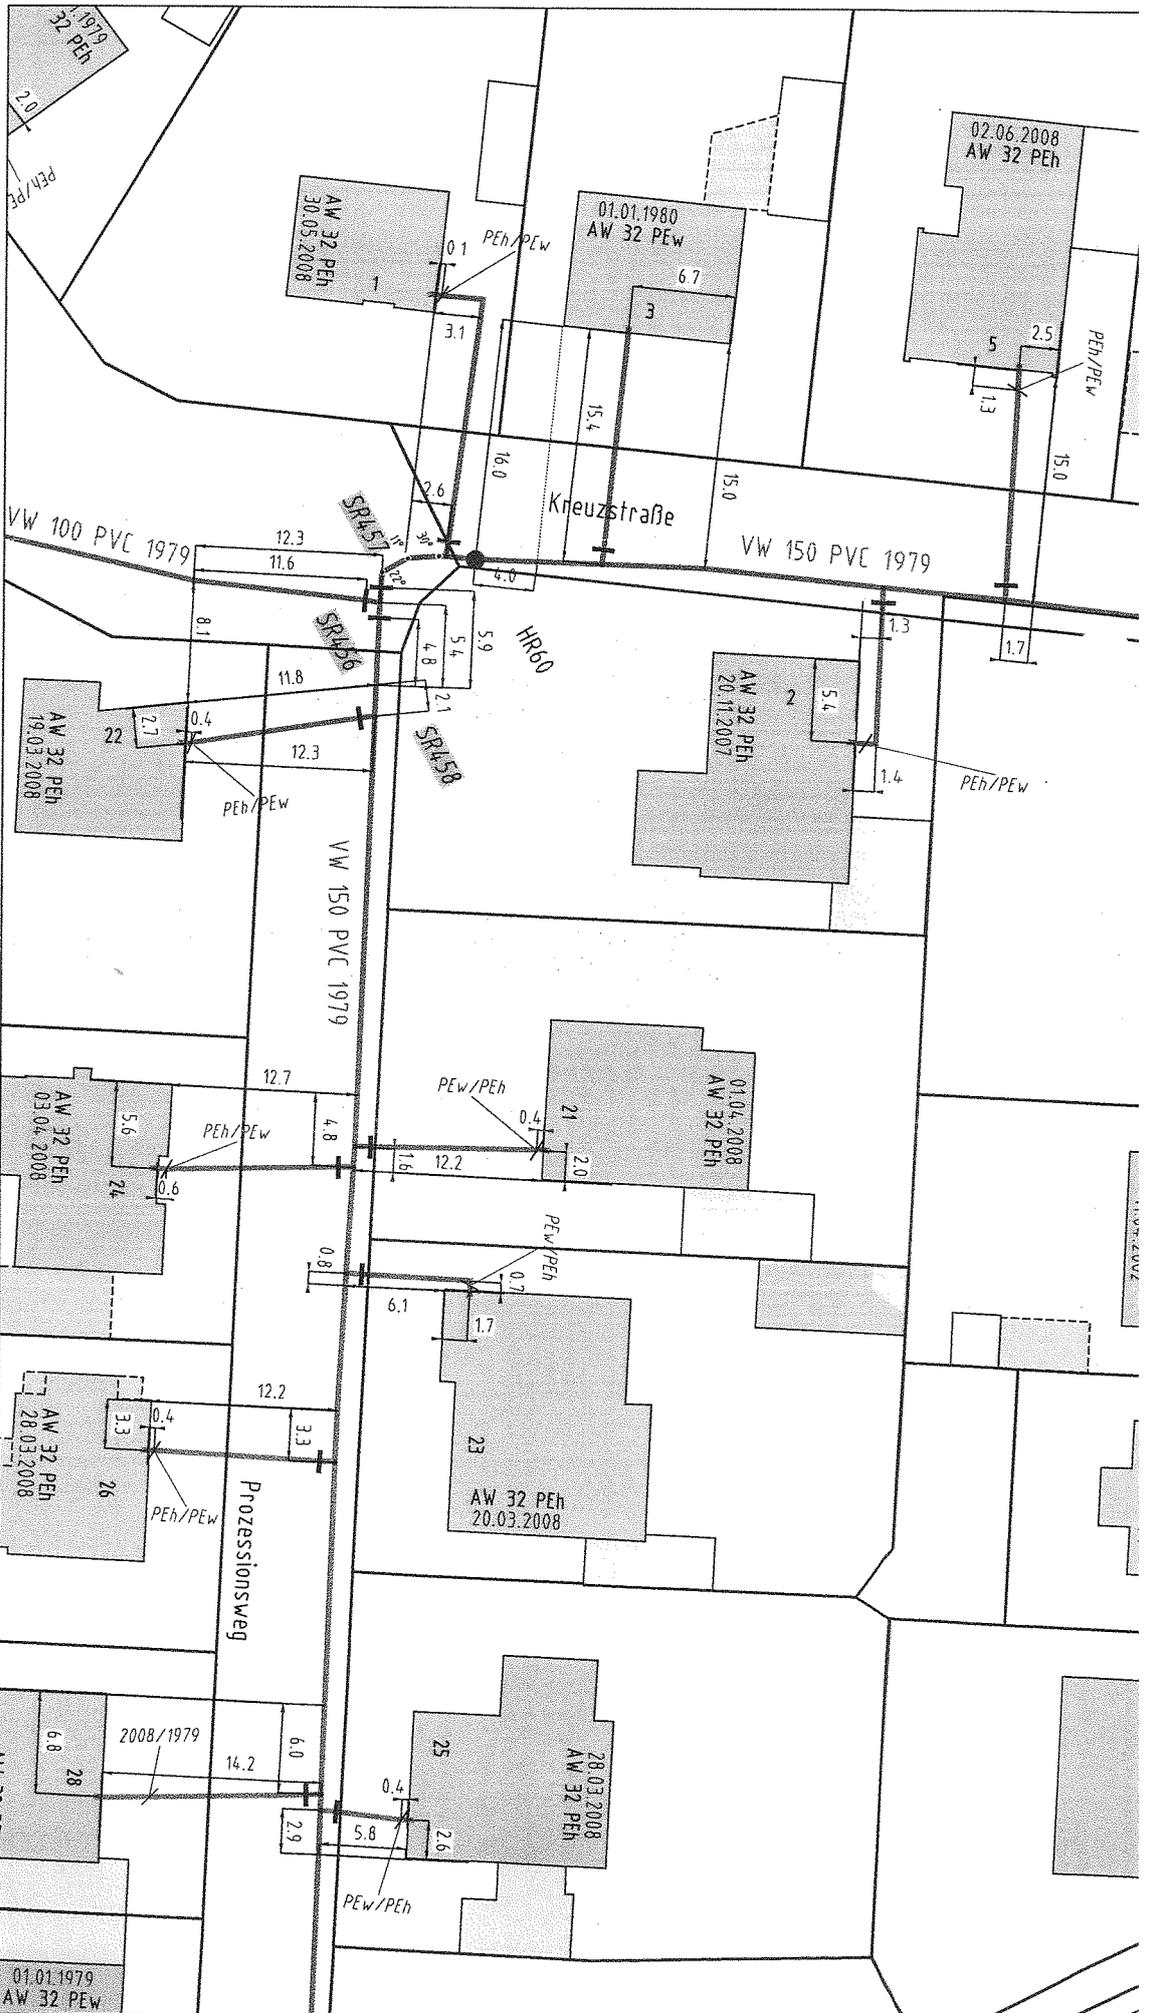

Stadtwerke Coesfeld GmbH
 Dülmener Straße 80 48653 Coesfeld Tel. 02541/929-0

Projekt
Prozessionsweg (B-Plan Haus Holtwick)

Plan Nr.
Wasser

Maßstab
1:500

Erstellt von
 bu

Erstellt am
 18.03.2014

**Beschlussvorschlag zur Stellungnahme der Stadtwerke Coesfeld vom 26.03.2014
bezüglich der 8. Änderung des Bebauungsplanes „Haus Holtwick“ im beschleunigten
Verfahren gemäß § 13a Baugesetzbuch;
Anlage II zur SV VIII/708**

Der Hinweis auf das Vorhandensein des Wasseranschlusses wurde an den Architekten der Bauherren weitergeleitet, der die Verlegung der Hausanschlussleitung auf Kosten des Grundstückseigentümers bei den Stadtwerken beantragen wird.