

Stadtwerke Coesfeld GmbH Postfach 1861 48638 Coesfeld


Gemeinde Rosendahl
Postfach 11 09
48713 Rosendahl

Ansprechpartner
Bernhard Büning

Telefon
+49 2541 929-261

E-Mail
b.buening@stadtwerke-coesfeld.de

Datum
15.01.2020

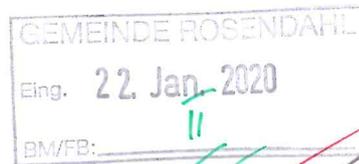

43. Änderung des Bebauungsplanes "Gartenstiege" im Ortsteil Holtwick

Sehr geehrte Damen und Herren,

gegen die 43. Änderung des o. g. Bebauungsplanes werden von Seiten der Stadtwerke Coesfeld GmbH keine Bedenken erhoben.

Wir erlauben uns den Hinweis, dass im Änderungsbereich eine alte Wasserleitung liegt, die 2019 außer Betrieb genommen wurde.


Mit diesem Schreiben erhalten Sie einen Wasserbestandsplan von dem Bereich.

Freundliche Grüße

ppa. Andreas Böhmer
Bereichsleiter
Technik/Netze

i. A. Bernhard Büning
Techn. Dokumentation/Vermessung

Anlage

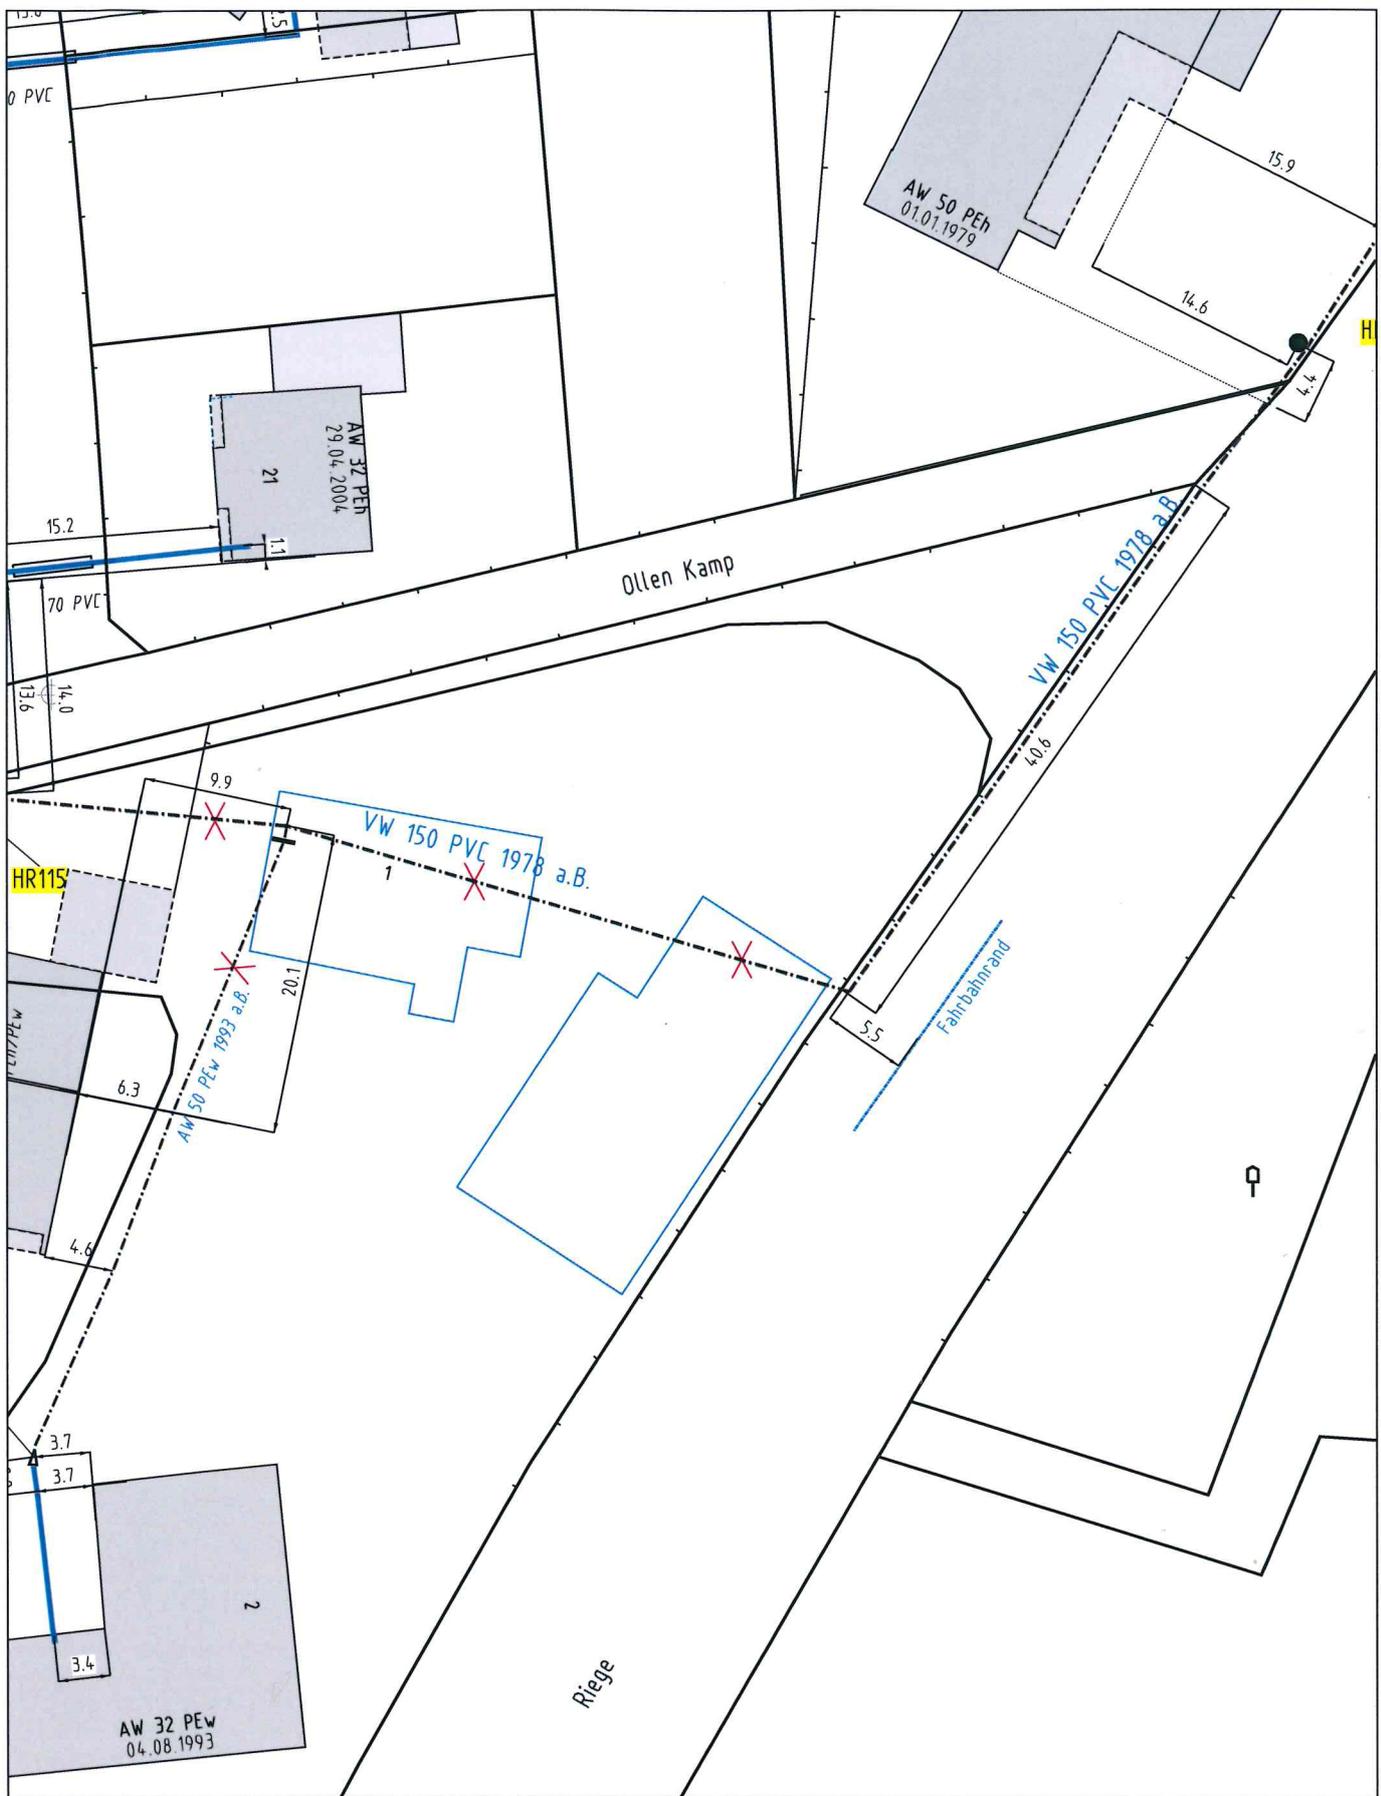

STADTWERKE COESFELD

Projekt			43. Änderung des Bebauungsplanes "Gatrenstiege"		
Plan Nr.		Plantyp		Wasser	
1:500		Erstellt von	b.buening	Erstellt am	10.01.2020

Beschlussvorschlag zur Stellungnahme der Stadtwerke Coesfeld GmbH vom 15.01.2020 bzgl. der 43. Änderung des Bebauungsplanes „Gartenstiege“ im Ortsteil Holtwick

Anlage V zur SV IX/844

Der Hinweis auf die in 2019 außer Betrieb genommene alte Wasserleitung im Plangebiet wird zur Kenntnis genommen.